
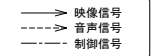


※変更の場合は、同等品相当の機器を選定する。

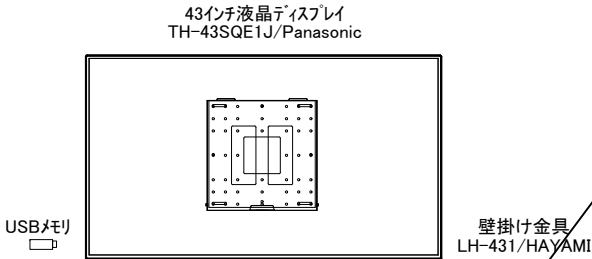



■機器リスト

機器No	品名	型式	メーカー	台数	消費電力	サイズ(W×H×D)mm	備考
1	43インチ液晶ディスプレイ	TH-43SQE1J	Panasonic	1台	172 W	966×558×106	
2	壁掛け金具	LH-431	HAYAMI	1台		250×250×38	

消費電力合計 172 W

※変更の場合は、同等品相当の機器を選定する。

■システム図

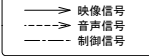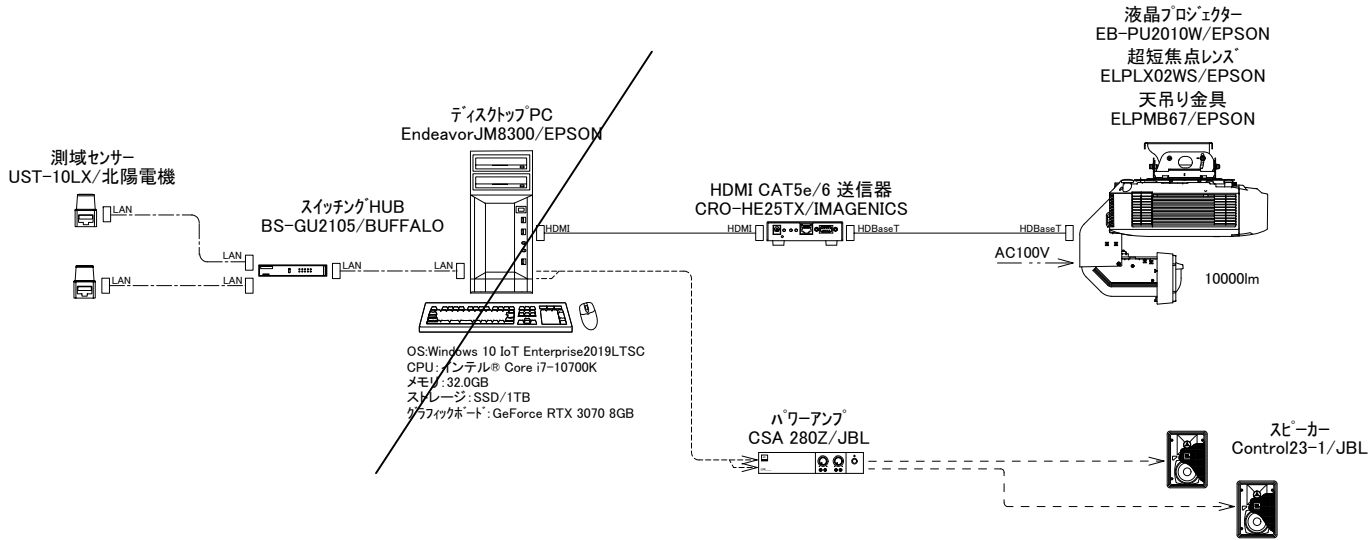


■機器リスト

機器No	品名	型式	メーカー	台数	消費電力	サイズ(W×H×D)mm	備考
1	液晶プロジェクター	EB-PU2010W	EPSON	1台	559 W	545×164×436	
2	超短焦点レンズ	ELPLX02WS	EPSON	1台			
3	天吊り金具	ELPMB67	EPSON	1台		330×124×356	
4	HDMI CAT5e/6送信器	CRO-HE25TX	IMAGENICS	1台	4 W	100×25×150	
5	デスクトップPC	Endeavor JG8300	EPSON	1台	747.1 W	180×368×405	
6	測域センサー	UST-10LX	北陽電機	2台	3.6 W	50×70×50	
7	スイッチングHUB	BS-GU2105	BUFFALO	1台	2.7 W	180×30×102	
8	パワーアンプ	CSA 280Z	JBL	1台	33 W	218×43.2×322	
9	スピーカー	Control23-1	JBL	1組		141×200×120	

消費電力合計 1353.0 W

■システム図

※変更の場合は、同等品相当の機器を選定する。

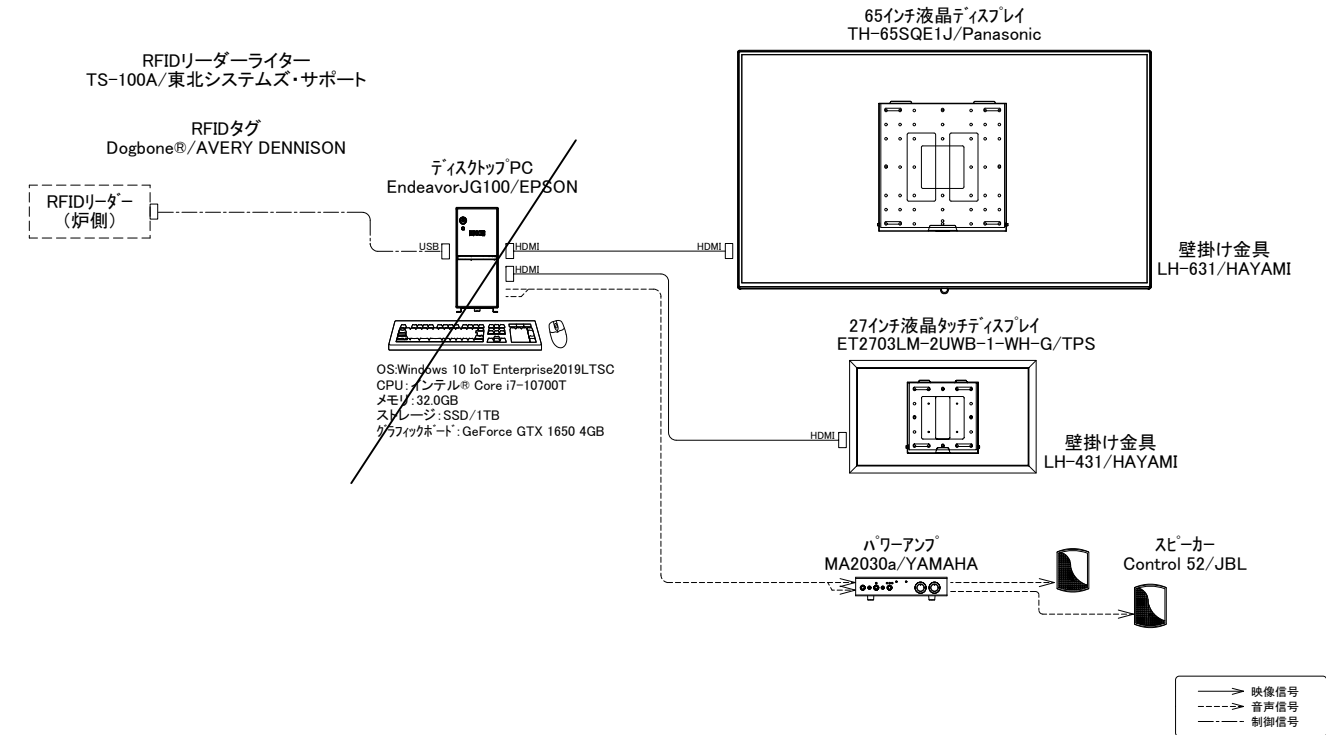


■機器リスト

機器No	品名	型式	メーカー	台数	消費電力	サイズ(W×H×D)mm	備考
1	65インチ液晶ディスプレイ	TH-65SQE1J	Panasonic	1 台	281 W	1460×842×96	
2	壁掛け金具	LH-631	HAYAMI	1 台		450×450×38	
3	27インチ液晶タッチディスプレイ	ET2703LM-2UWB-1-WH-G	TPS	1 台	48 W	647×394×44.9	
4	壁掛け金具	LH-431	HAYAMI	1 台		250×250×38	
5	デスクトップPC	Endeavor JG100	EPSON	1 台	258.4 W	74×177×207	
6	パワーアンプ	MA2030a	YAMAHA	1 台	30 W	215×54×288	
7	スピーカー	Control 52	JBL	1 組		84×115×96	
6	RFIDリーダーライター	TS-100A	東北システムズ・サポート	1 台		180×155×9	
7	RFIDタグ	Dogbone®	AVERY DENNISON	1 式		97×27	

消費電力合計 617.4 W

■システム図

※変更の場合は、同等品相当の機器を選定する。

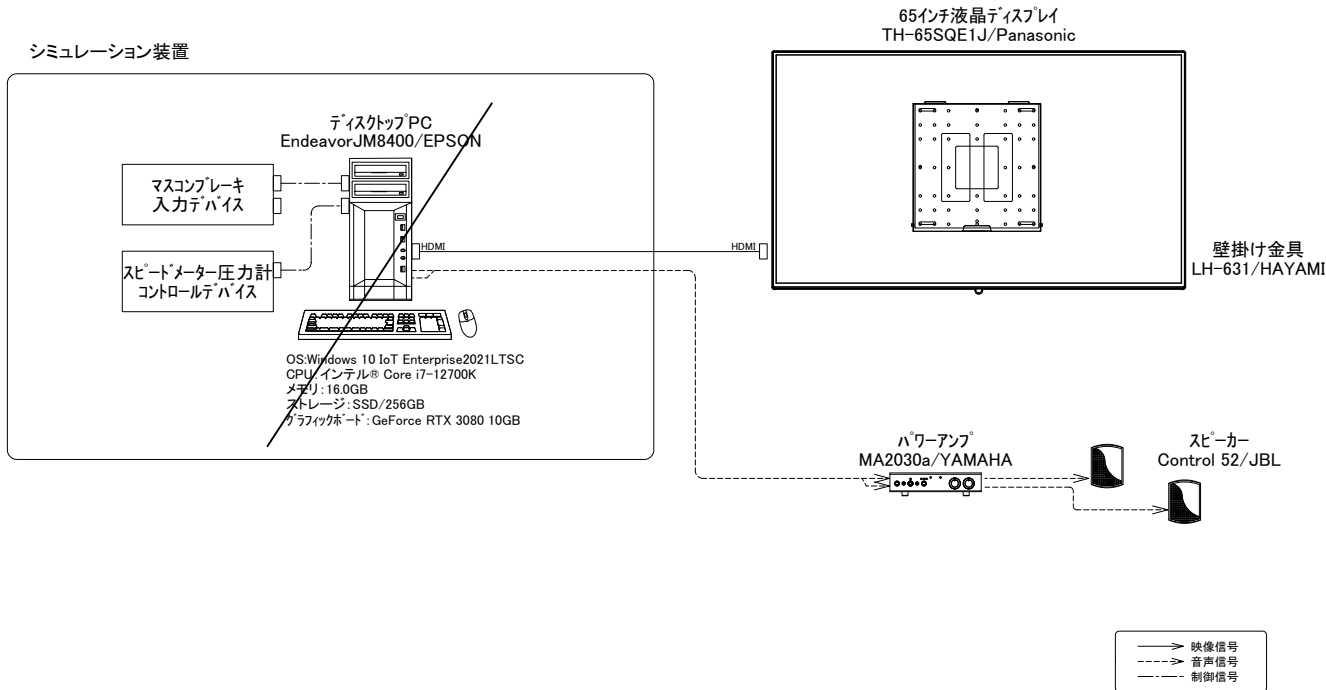

■機器リスト

機器No	品名	型式	メーカー	台数	消費電力	サイズ(W×H×D)mm	備考
1	65インチ液晶ディスプレイ	TH-65SQE1J	Panasonic	1 台	281 W	1460×842×96	
2	壁掛け金具	LH-631	HAYAMI	1 台		450×450×38	
3	パワーアンプ	MA2030a	YAMAHA	1 台	30 W	215×54×288	
4	スピーカー	Control 52	JBL	1 組		84×115×96	
5	デスクトップPC	Endeavor JM8400	EPSON	1 台	747.1 W	180×368×405	
6	マスコンブレーキ入力デバイス			1 台	400 W		
7	スピードメーター圧力計コントロールデバイス			1 台	500 W		

消費電力合計 1927 W

AV01 プレミアム展示 展示紹介デジタルサイネージ	AV02 鉄道のまち タッチ & クリエイト (インタラクティブウォール)
コンテンツ概要 / 展示のねらい ： 館保有の各展示物に関する概要紹介を写真 / 動画を用いて行うことで、展示物の持つ高い価値について来館者により良く知ってもらう。 ●新規撮影 なし ●待機画面 なし ●備考 ※制作にあたっては、監督員と綿密な打合せ、協議を行い、制作するものとする。 ●時間 ループ再生 ●テロップ なし ●スタート 電源 ON と同時 ●多言語対応 なし ●種別 写真 / 動画 ●音響 / ナレーション なし	コンテンツ概要 / 展示のねらい ： 鉄道が担ったまちづくりについてモード1とモード2の2つのモードからなる体感型の映像体験によって感覚的に感じてもらう学習コンテンツとする。 ●新規撮影 なし ●待機画面 あり ●備考 ※制作にあたっては、監督員と綿密な打合せ、協議を行い、制作するものとする。 ●時間 5分程度 ●テロップ 一部あり ●スタート 電源 ON と同時 ●多言語対応 なし ●種別 映像体験 ●音響 / ナレーション BGM 程度
■展開図・画面デザインイメージ 写真パネル 当該部：展示紹介デジタルサイネージ 7230 2700 ヘッドマーク 1.タイトルパネル(×3台) 2.解説パネル(×3台) 展示品盤面	モード1：『鉄道が担った”まちづくり” ～福知山に線路を描こう～』 ■体験の流れ スクリーン面に線を描く 線にそって線路がつくられる できた線路の上を列車が進む 列車が通ったところでまちが発展する 山を通過する様に線を描く トンネルが掘られ、線路ができる (通常の線路より時間がかかる) 川を横切るように線を描く 橋が建てられ、線路ができる (通常の線路より時間がかかる) ■画面展開 ① ② ■体験イメージ 壁面投影映像
訂正日付	株式会社 浦野設計 関西支社 URANO ARCHITECTS & ENGINEERS 一級建築士事務所 大阪府知事登録 (二) 第21540号 管理技術者 一級建築士 第232516号 梅本 康史 担当者 一級建築士 第372162号 宮脇 昭 担当者 設計番号 P2009K 日付 工事名称 (仮称) 福知山鉄道館ポッポランド新築工事 図面名称 映像システム・コンテンツ図 縮尺 図面種別 A 図面番号 映-02

コンテンツ概要 / 展示のねらい ： 鉄道が担ったまちづくりについてモード1とモード2の2つのモードからなる体感型の映像体験によって感覚的に感じてもらう学習コンテンツとする。

●新規撮影	なし	●待機画面	あり	●備考
●時間	5分程度	●テロップ	一部あり	
●スタート	電源 ON と同時	●多言語対応	なし	
●種別	映像体験	●音響 / ナレーション	BGM 程度	

※制作にあたっては、監督員と綿密な打合せ、協議を行い、制作するものとする。

モード2：『いろんな列車を彩ろう！』（列車塗り絵コンテンツ）


■体験概要

さまざまな種類の列車が線画で映像内に登場し、手で列車に触れることで色がついていくデジタル版塗り絵のようなコンテンツ。列車の巨大さや多くの種類の列車を受け入れていた福知山を表現する。


■登場予定車種



■画面展開

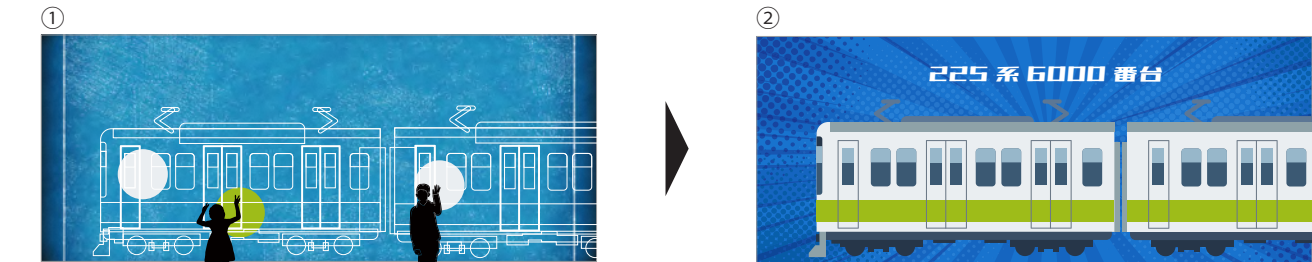

■体験イメージ

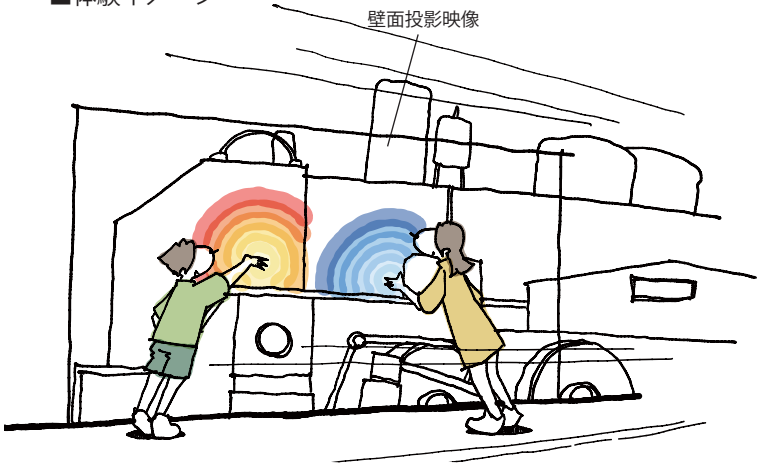


コンテンツ概要 / 展示のねらい ： 機関助手の仕事を疑似体験してもらうことで、蒸気機関車の走行方法等の仕組みや機関助手の作業の大変さについて理解してもらう。

●新規撮影	なし	●待機画面	あり	●備考
●時間	5分程度	●テロップ	あり	
●スタート	タッチスタート	●多言語対応	なし	
●種別	映像体験	●音響 / ナレーション	あり	

※制作にあたっては、監督員と綿密な打合せ、協議を行い、制作するものとする。


■体験の流れ

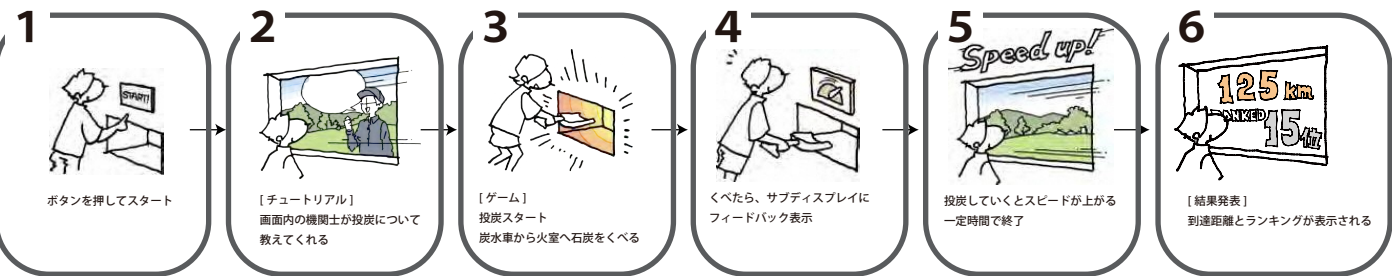


■画面展開



■投炭検知システム

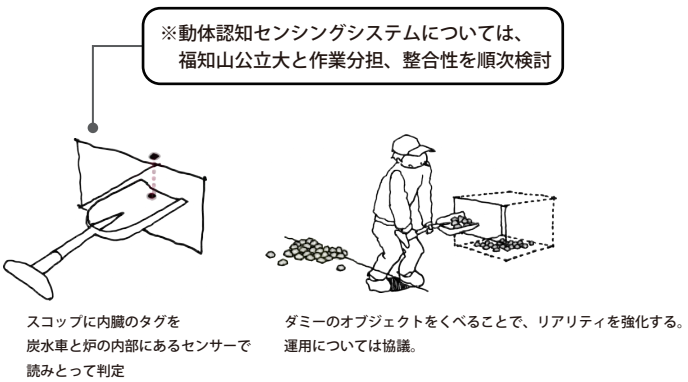



■体験イメージ

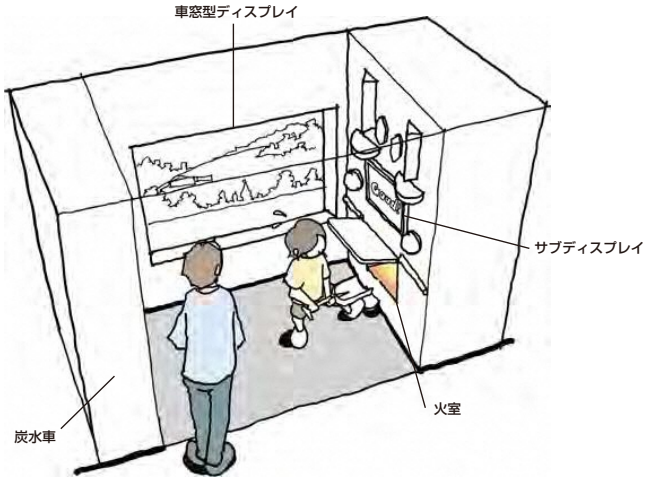

※監督員の助言を取り入れ、
制作を行うものとする。

- 建物
- ・旧駅舎：1棟
 - ・新駅舎：1棟
 - ・福知山城：1基（S=1/150）
 - ・福知山市役所：1棟（S=1/150）
 - ・その他の建物：大（20棟）
中（50棟）
小（80棟） 計 150 棟

■人形（S=1/150）：200 体

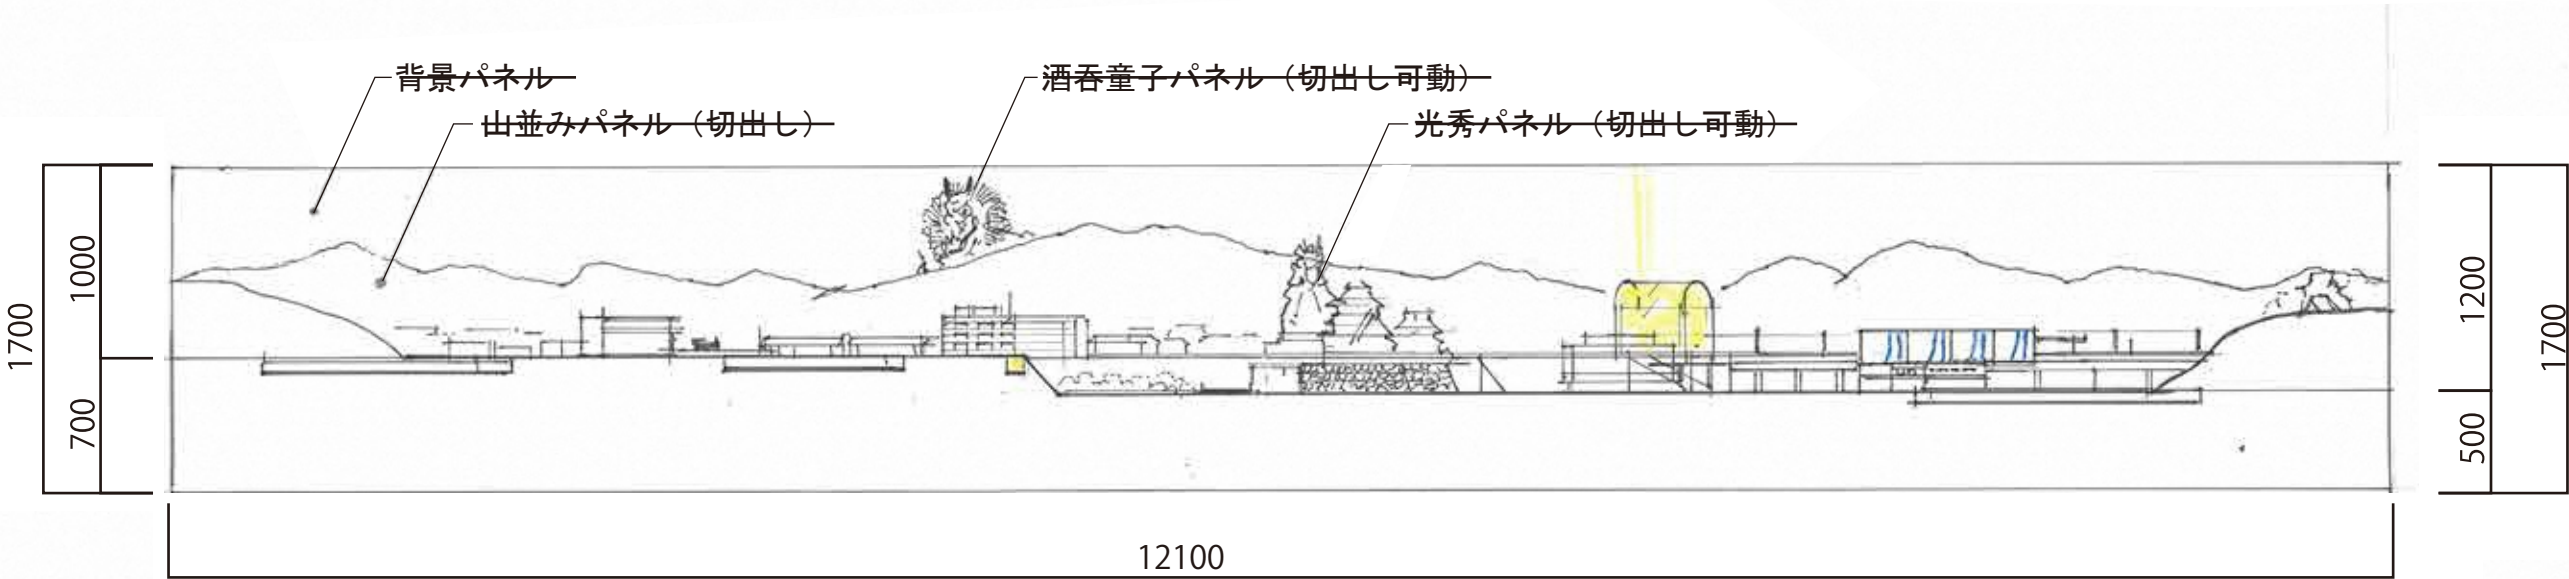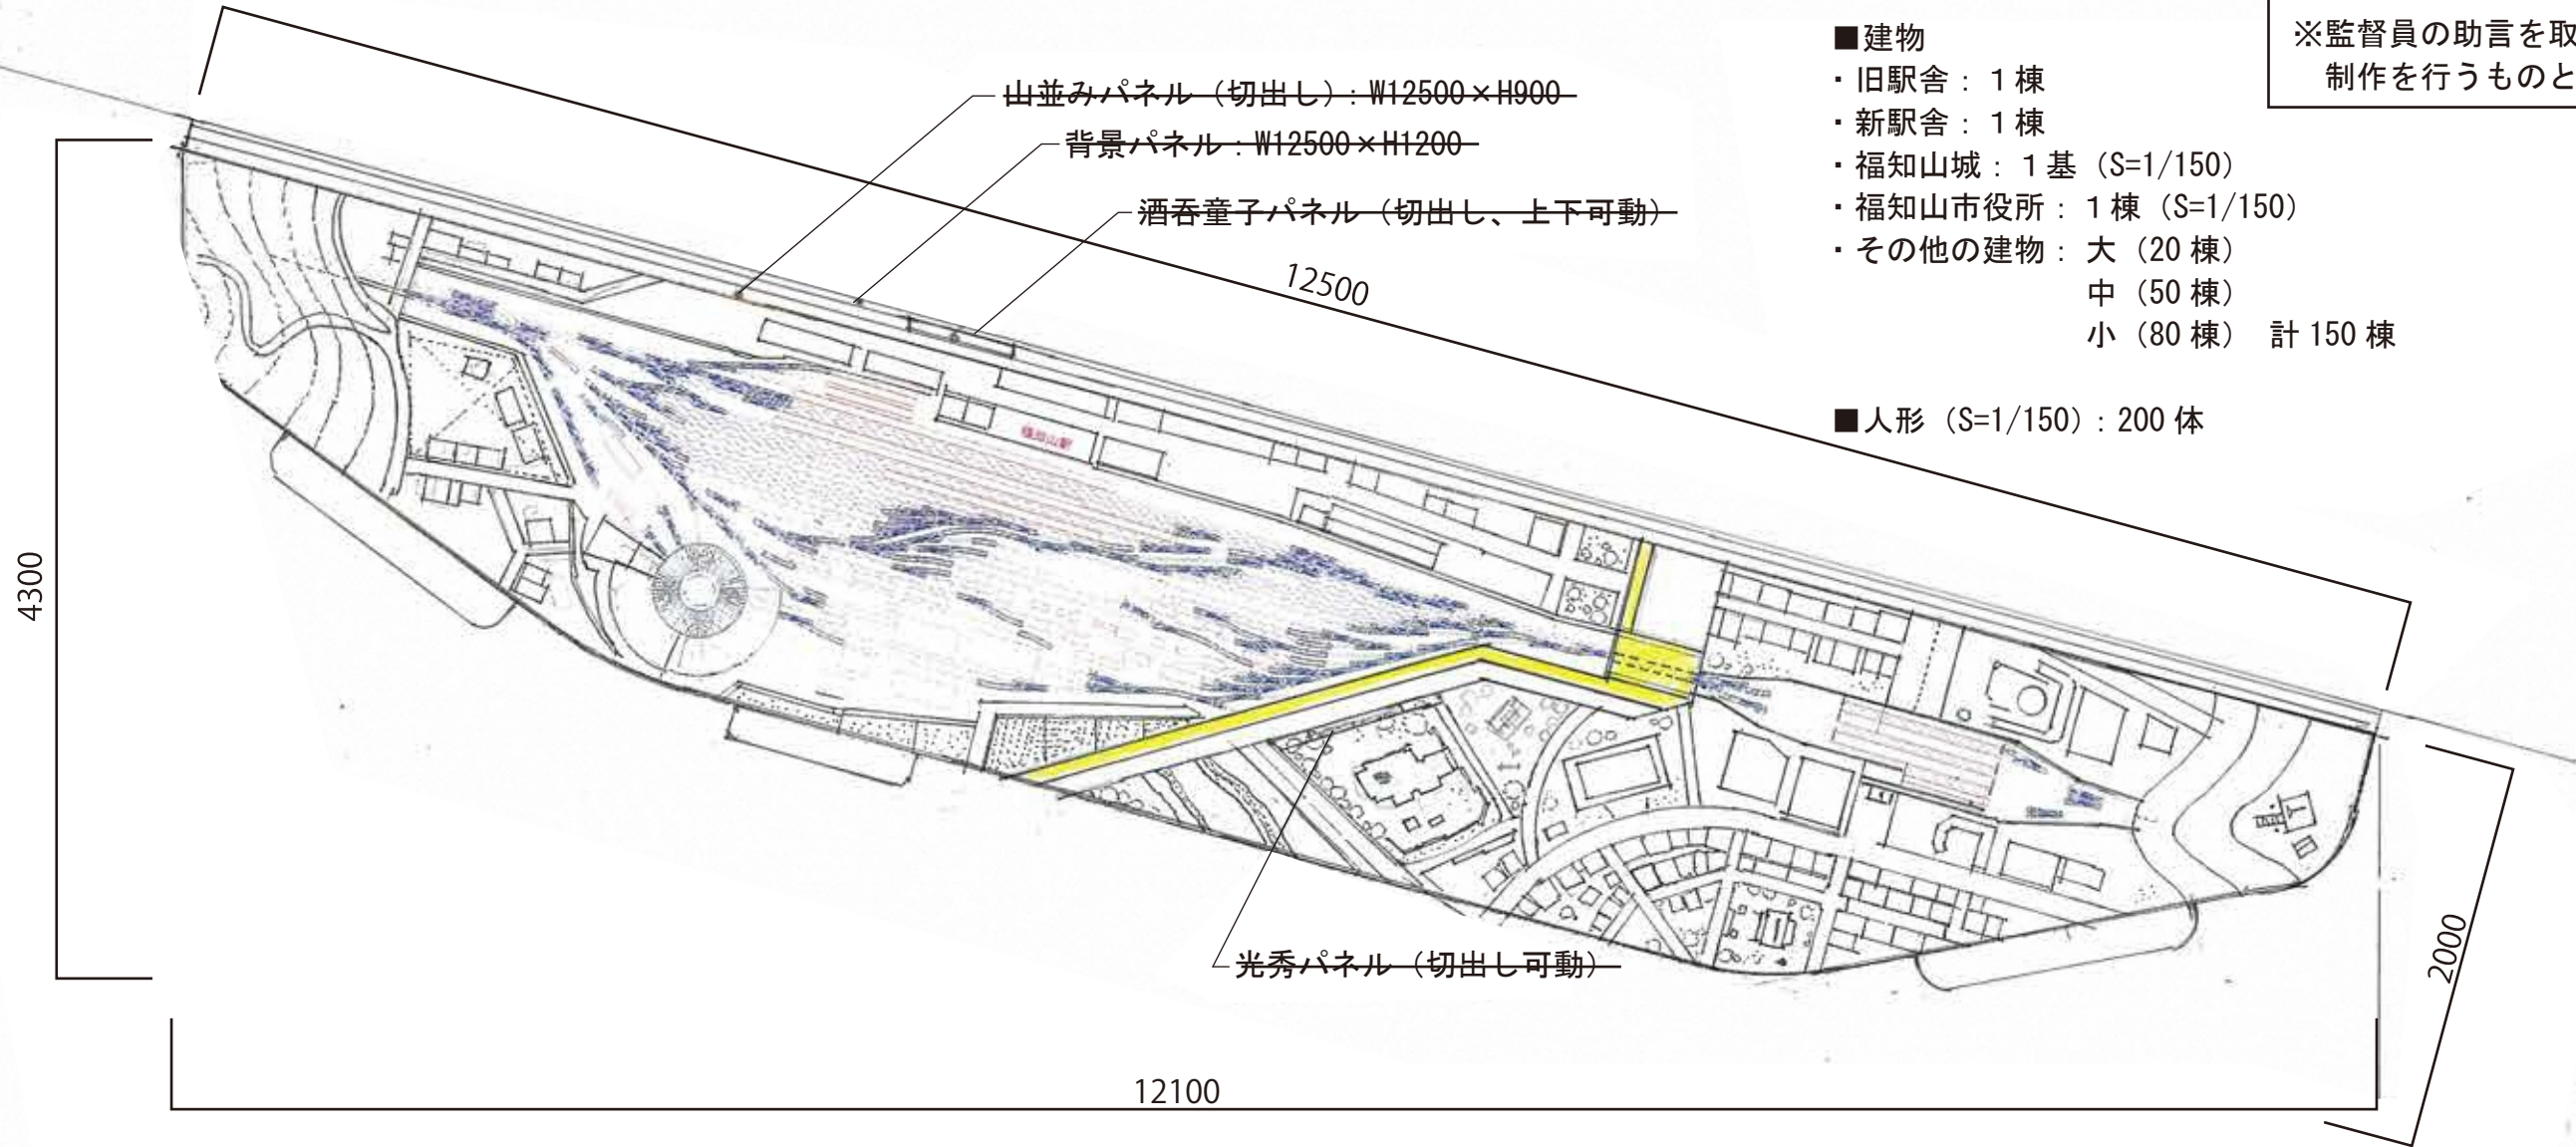

正面図 S=1:40


訂正日付	株式会社 浦野設計 関西支社 URANO ARCHITECTS & ENGINEERS 一級建築士事務所 大阪府知事登録（二）第21540号				管理技術者		担当者		担当者		設計番号	工事名称		図面種別
					一級建築士		一級建築士			P2009K	(仮称) 福知山鉄道館ポップランド新築工事		A	
					第232516号		第372162号			日付	図面名称		縮尺	図面番号
					梅本 康史		宮脇 昭				模型造形図			模-02

~~■ギミック：4箇所~~

~~(転車台 × 1箇所、書割パネル昇降 × 2箇所、照明演出 × 1箇所)~~

■シーン再現：6箇所（係員協議の上設定）

※監督員の助言を取り入れ、
制作を行うものとする。

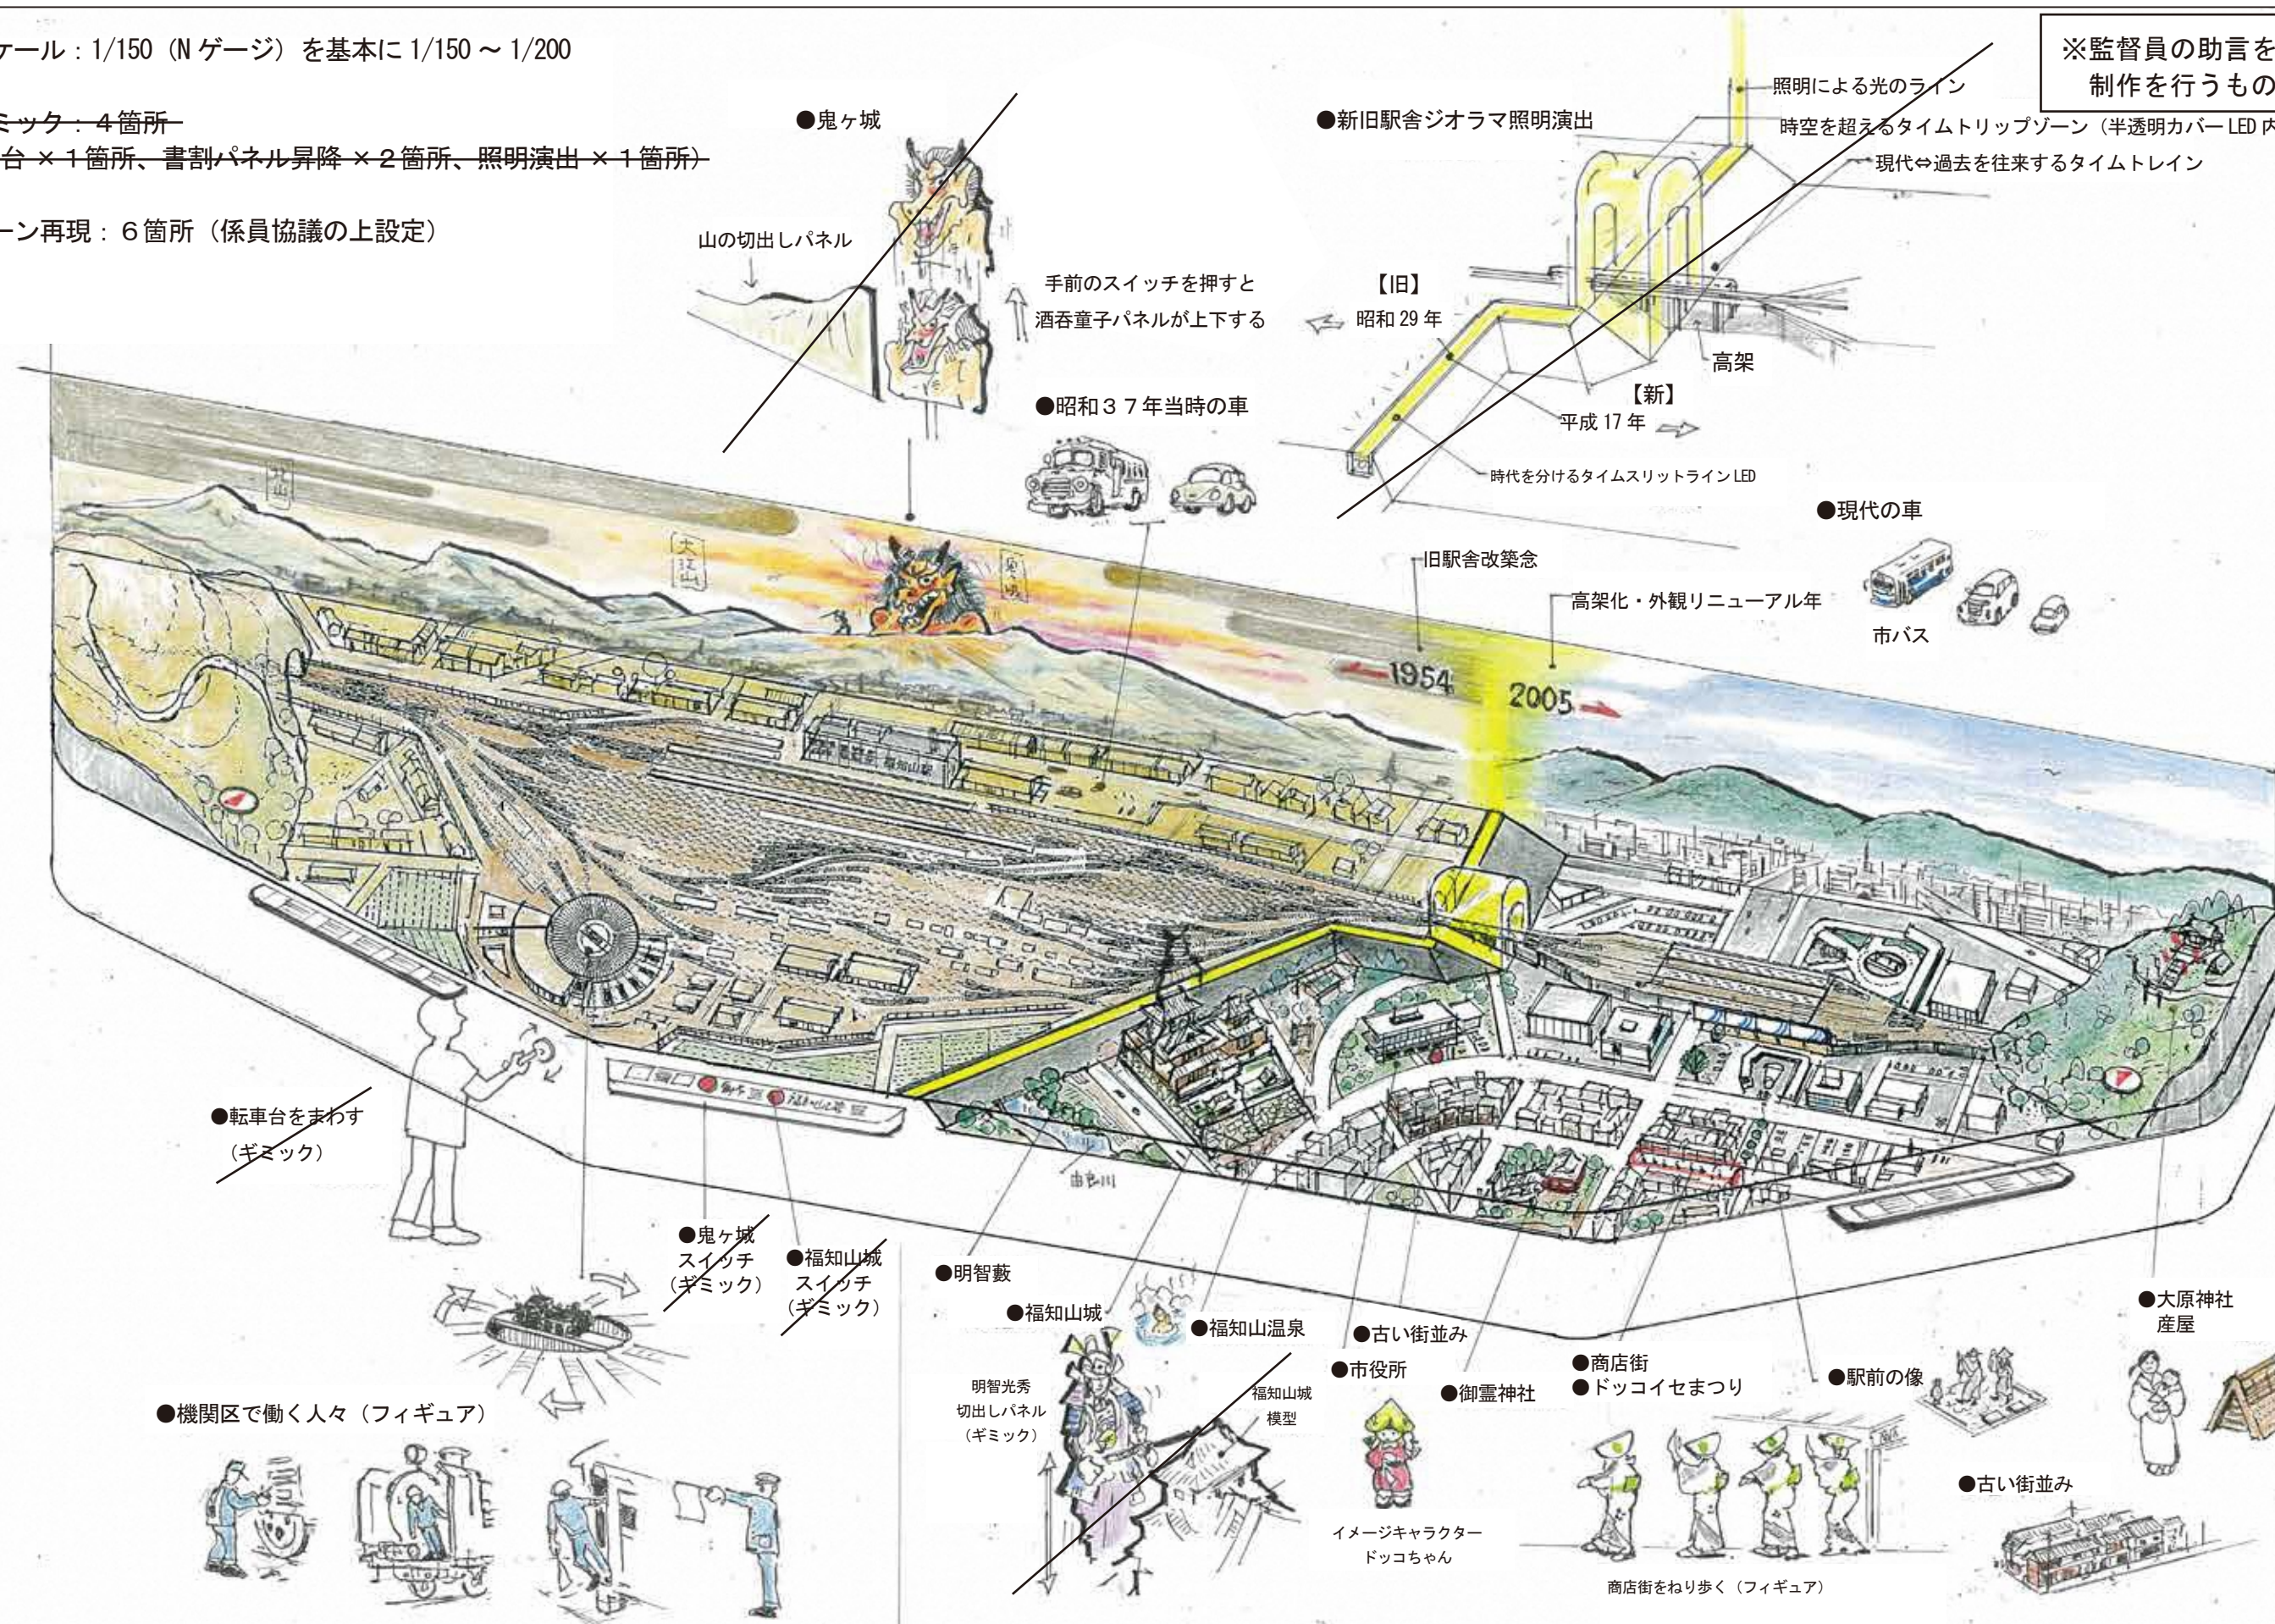

訂正日付	 株式会社 浦野設計 関西支社 URANO ARCHITECTS & ENGINEERS 一級建築士事務所 大阪府知事登録 (二) 第21540号	管理技術者	担当者	担当者	設計番号	工事名称		図面種別
		一級建築士	一級建築士		P2009K	(仮称) 福知山鉄道館ポッポランド新築工事		A
		第232516号	第372162号		日付	図面名称	縮尺	図面番号
		梅本 康史	宮脇 昭			模型造形図		模-0

ジオラマ車両リスト

※監督員の助言を取り入れ、
制作を行うものとする。


					
287系	381系	183系	キハ65 800/1800	キハ82	キハ181
6両2編成	6両2編成	6両2編成	4両2編成	6両2編成	6両2編成

					
キハ58・65	キハ20	キハ10	415系	113系	117系
4両2編成	2両2編成	2両2編成	6両2編成	4両2編成	6両1編成

					
223系	225系	221系	※KTR300	KTR8000	D51
4両2編成	4両2編成	4両2編成	1両1編成	4両1編成	1両1編成

					
C55	C57	C11	DF50	DD54	DD51
1両1編成	1両1編成	1両1編成	1両1編成	1両1編成	1両1編成

上記リストの他、客車・貨物車などを適宜用意。※KTR300は肥薩おれんじ鉄道HSOR-100の色塗り替え

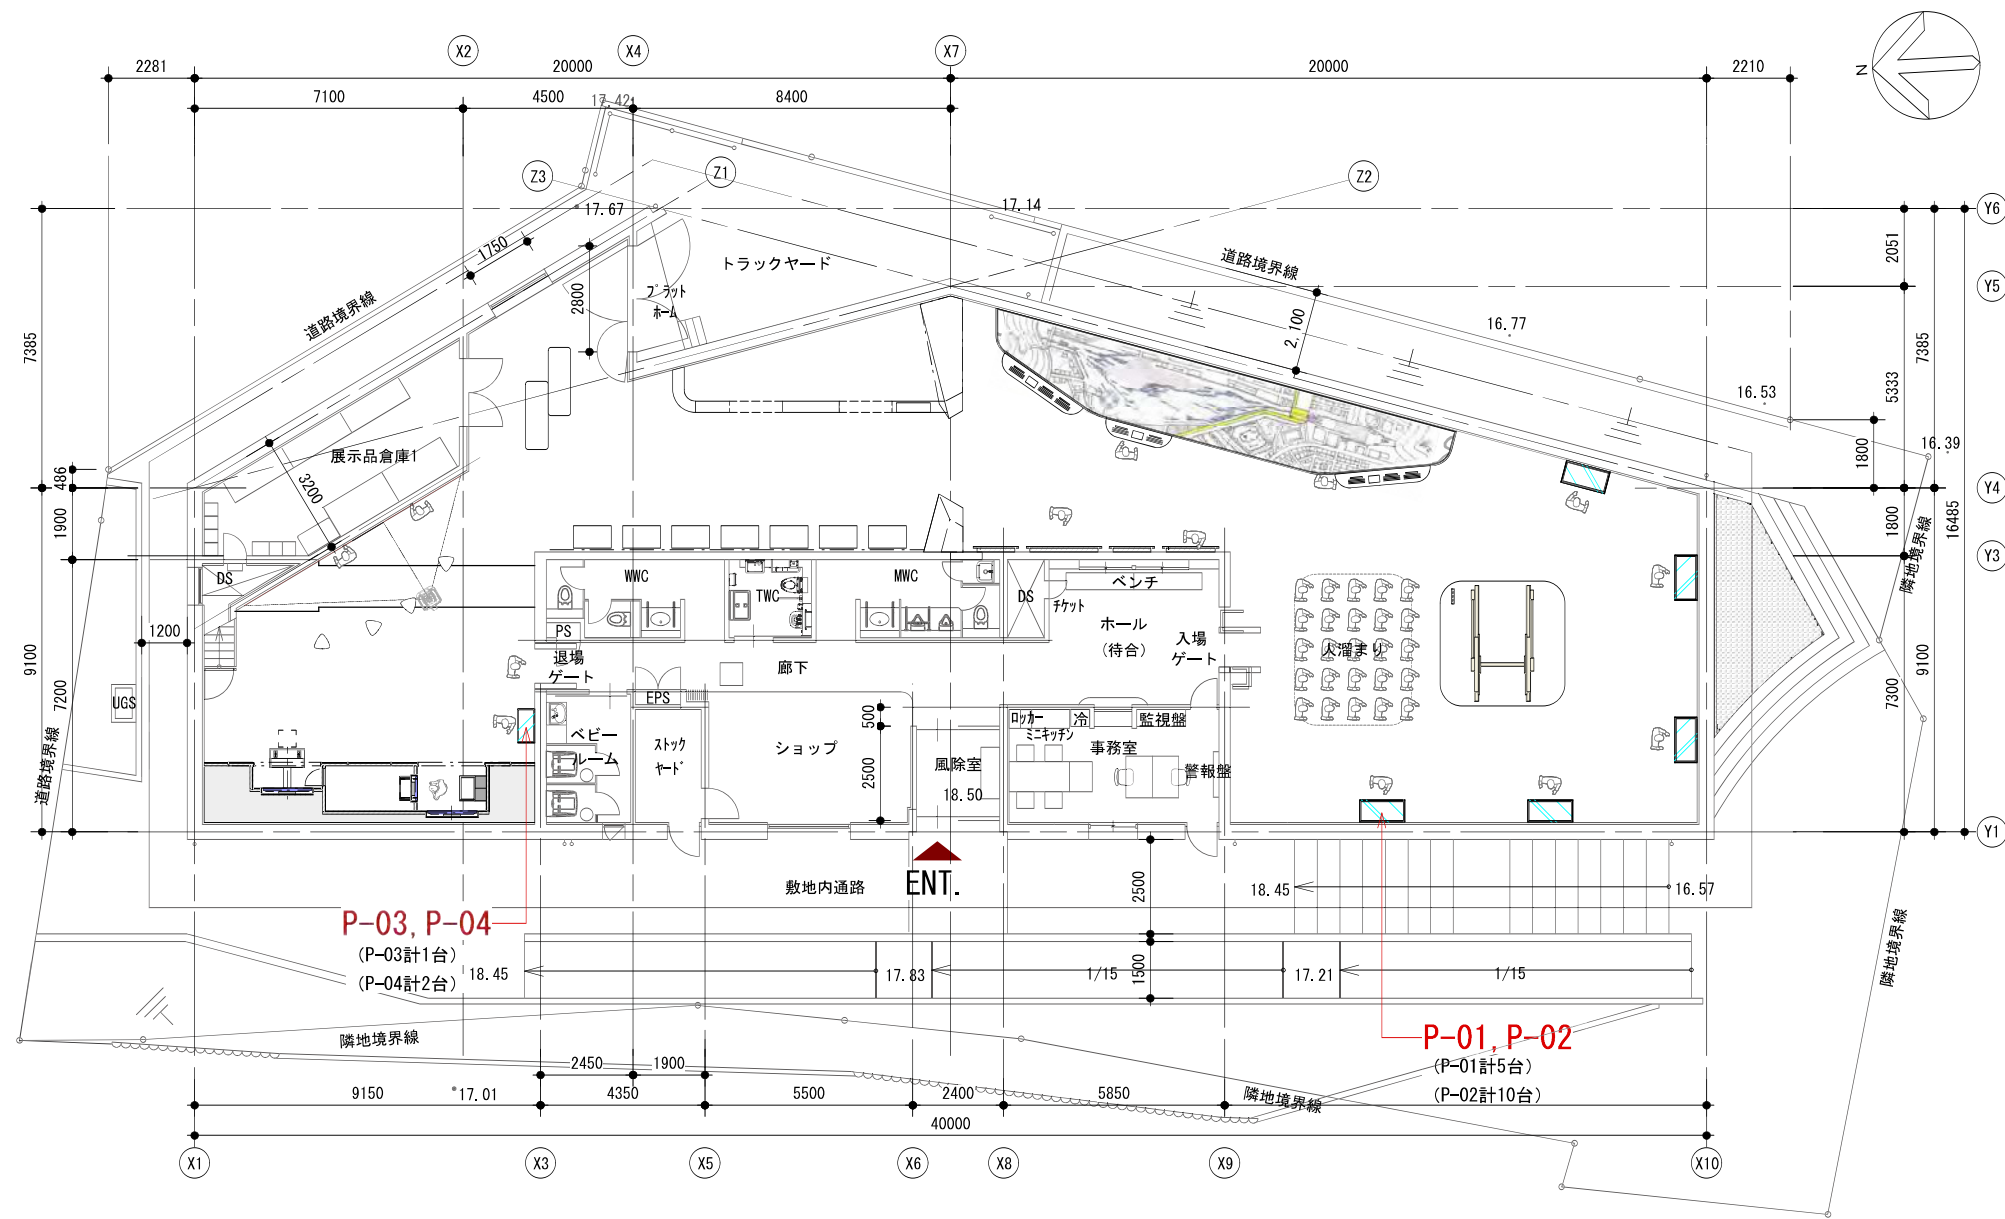

●キャプション

P-05	40枚
------	-----

訂正日付

株式会社 浦野設計 関西支社
URANO ARCHITECTS & ENGINEERS
一級建築士事務所 大阪府知事登録 (二) 第21540号

管理技術者	担当者	担当者
一級建築士 第232516号 梅本 康史	一級建築士 第372162号 宮脇 昭	

設計番号 P2009K	工事名称 (仮称) 福知山鉄道館ポップランド新築工事	図面種別 A
日付	図面名称 パーツプロット図	図面番号 パ-01
	縮尺 1/200	